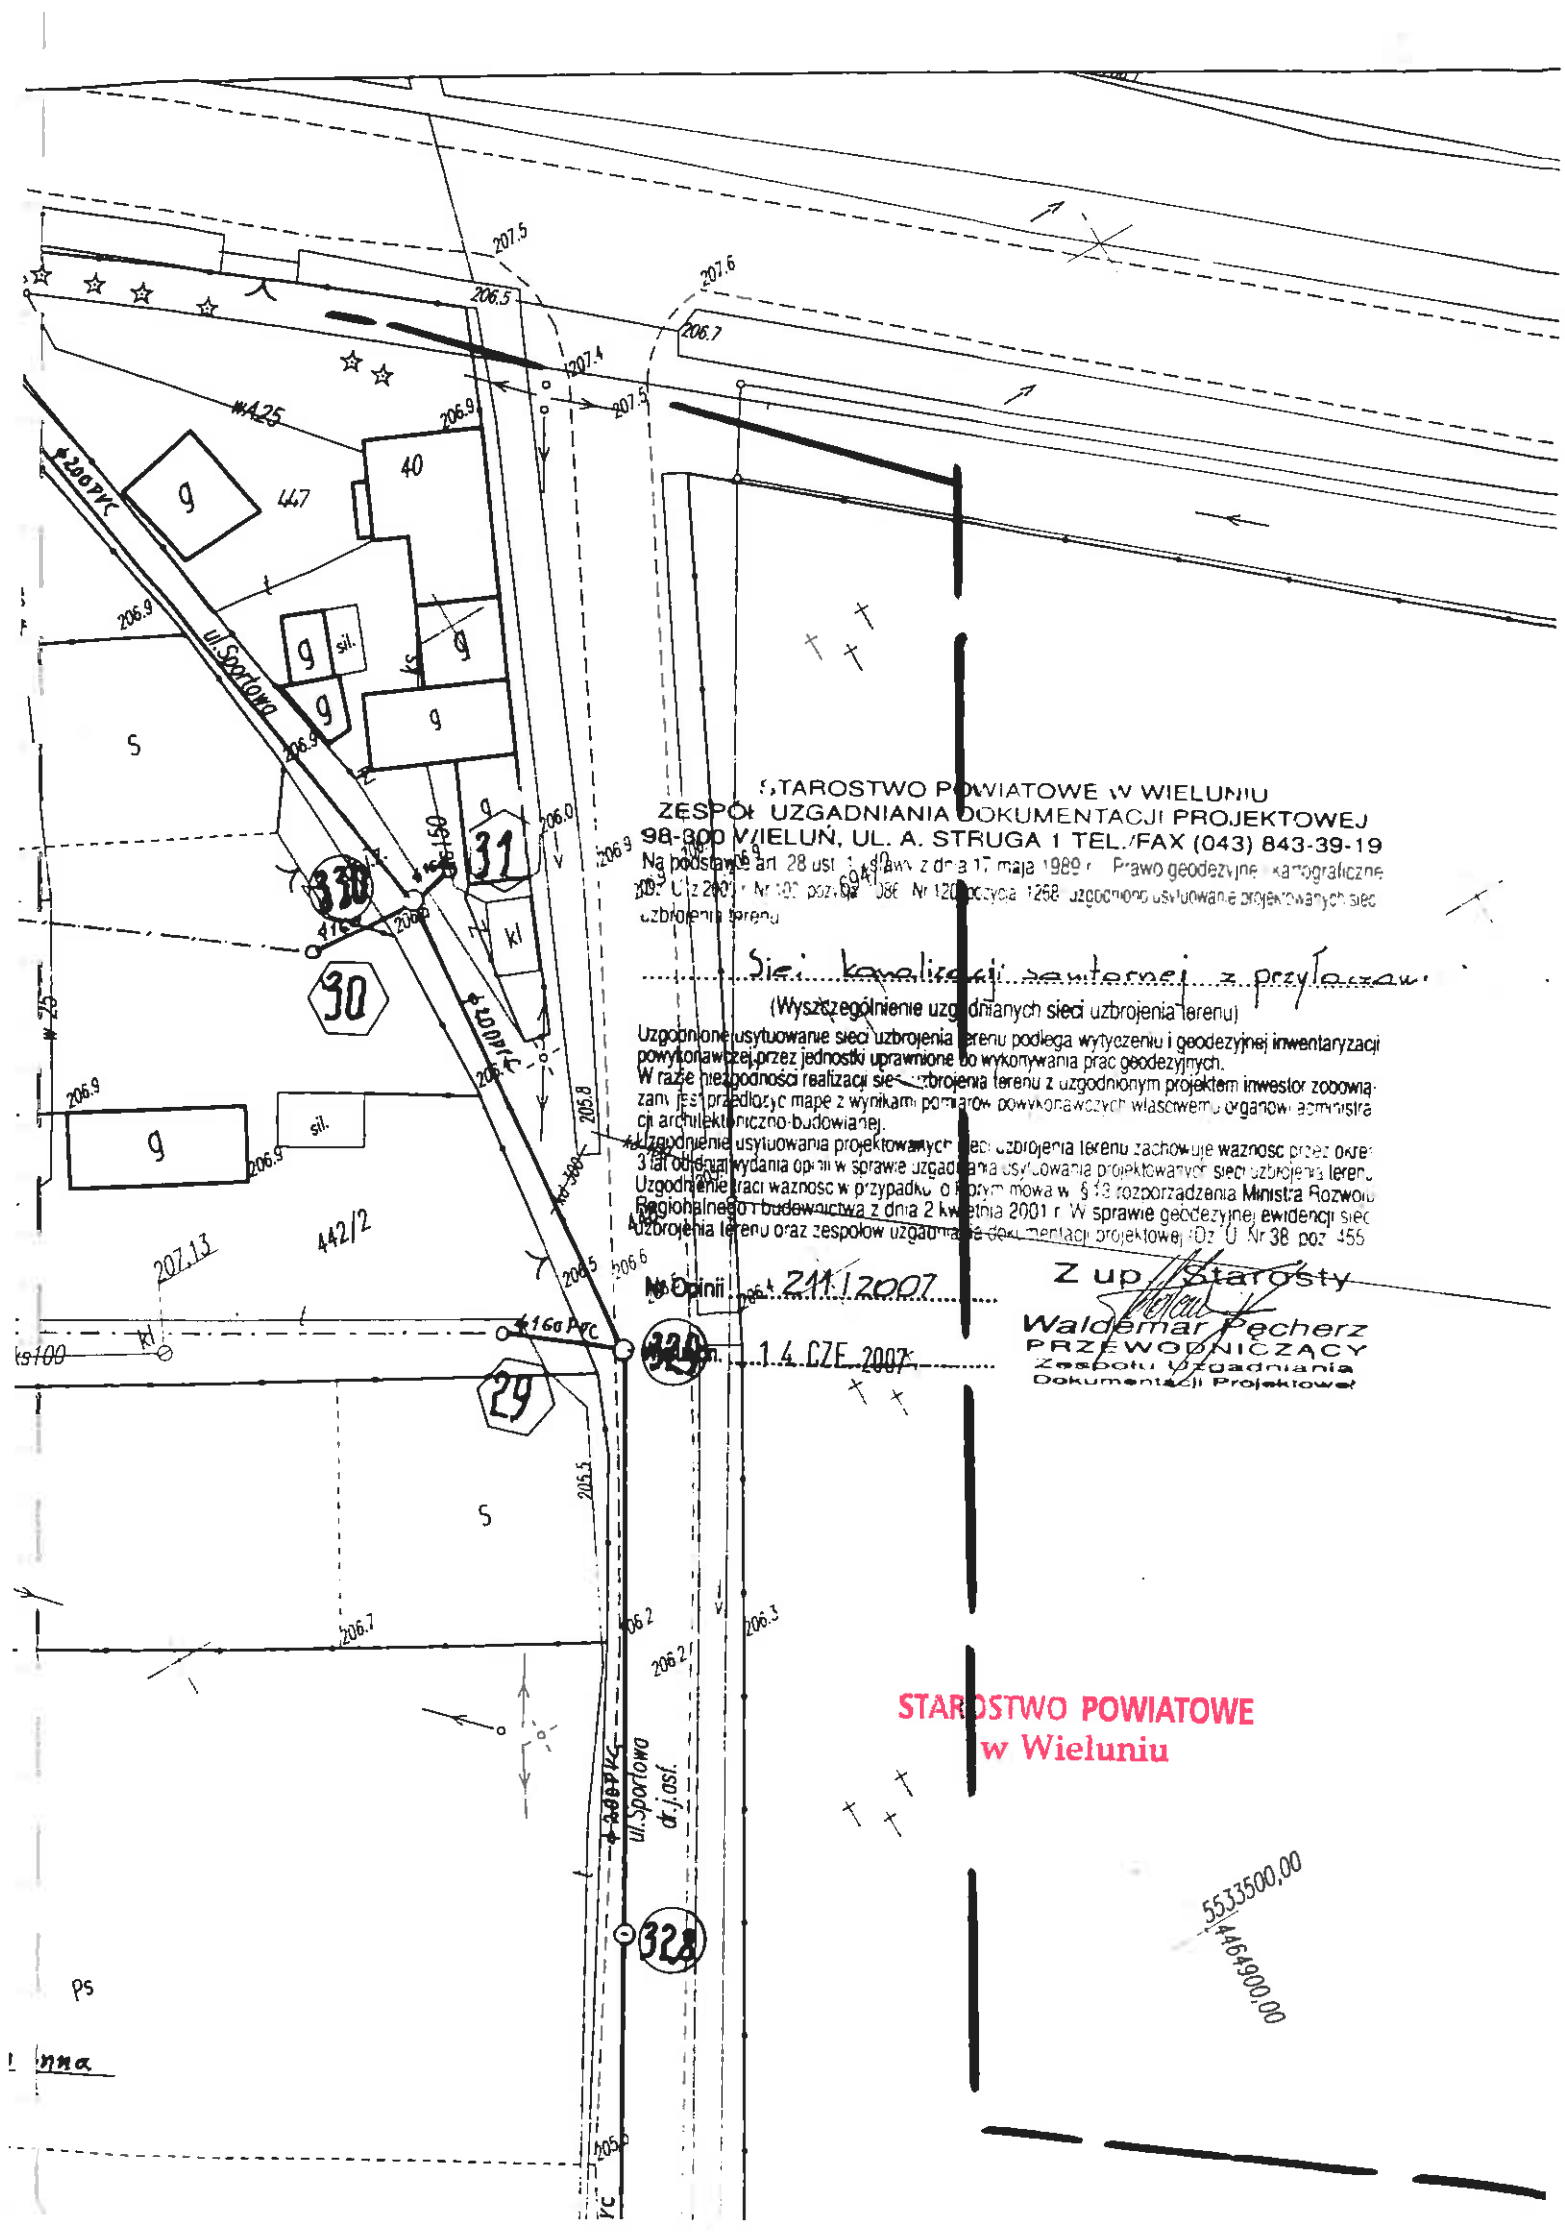
STAROSTWO POWIATOWE W WIELUNIU
ZESPÓŁ UZGADNIANIA DOKUMENTACJI PROJEKTOWEJ
98-300 WIELUŃ, UL. A. STRUGA 1 TEL./FAX (043) 843-39-19
Na podstawie art. 28 ust. 1 ustawy z dnia 17 maja 1989 r. Prawo geodezyjne i kartograficzne
Sieci kanalizacji sanitarnej z przyłączami
(Wyszczególnienie uzgodnianych sieci uzbrojenia terenu)
Uzgodnione usytuowanie sieci uzbrojenia terenu podlega wytyczeniu i geodezyjnej inwentaryzacji powykonawczej przez jednostki uprawnione do wykonywania prac geodezyjnych.
W razie niezgodności realizacji sieci uzbrojenia terenu z uzgodnionym projektem inwestor zobowiązany jest przedłożyć mapę z wynikami pomiarów powykonawczych właściwemu organowi administracji architektoniczno-budowlanej.
Uzgodnienie usytuowania projektowanych sieci uzbrojenia terenu zachowuje ważność przez okres 3 lat od dnia wydania opinii w sprawie uzgodnienia usytuowania projektowanych sieci uzbrojenia terenu. Uzgodnienie traci ważność w przypadku o którym mowa w § 13 rozporządzenia Ministra Rozwoju Regionalnego i Budownictwa z dnia 2 kwietnia 2001 r. W sprawie geodezyjnej ewidencji sieci uzbrojenia terenu oraz zespołów uzgadniania dokumentacji projektowej (Dz. U. Nr 38, poz. 455)
Nr Opinii 211/2007
z dn. 14 CZE 2007
Z up. Starosty
Waldemar Pęcherz
PRZEWODNICZĄCY
Zespołu Uzgadniania
Dokumentacji Projektowej
STAROSTWO POWIATOWE
w Wieluniu
ul. Sportowa
ul. Sportowa dr. j. ost.
5533500,00
