Uwaga: nie wyklucza się istnienia w terenie innych przewodów o których brak informacji wynika z zaszłości historycznych lub niedopełnienia obowiązku zgłoszenia do inwentaryzacji. (Ustawa z dnia 17 maja 1989 r. Prawo Geodezyjne i Kartograficzne, tj. z. Dz U. 193, poz. 1287 z póź. zm.)		
Projektowane obiekty budowlane ZUDP Wieluń		w-33/2010, e-632/2012
MAPA DC CELÓW PROJEKTOWYCH		
Oznaczenie kancelaryjne zgłoszenia pracy geodezyjnej		KERG 1806-72/2013
Sekcja mapy syt. – wys. 1: 500		131.412.194.3, 131.412.242.1
Miejscowość		Miasto Wieluń
Województwo		łódzkie
Powiat		Wieluń
Jednostka ewidencyjna	Identyfikator	101709_4
	Nazwa	Wieluń - miasto
Obręb ewidencyjny	Identyfikator	101709_4.0008
	Nazwa	Obręb 8
Skala mapy		1 : 500
Nazwa układu współrzędnych	Prostokątnych płaskich	1965/1
	Wysokości	Kronsztadt 60
Oznaczenie granic obszaru, który był przedmiotem aktualizacji		———
Oznaczenie i informacja o służebnościach gruntowych mających wpływ na zagospodarowanie gruntów, zlokalizowanych		brak
Oznaczenie i symbol konturu użytku gruntowego, który nie jest ujawniony w bazie danych ewidencji gruntów i budynków		brak
Stan aktualny na dzień		22.04.2013 r.
Data sporządzenia mapy		22.04.2013 r.

Kierownik roboty:

GEODETA UPRAWNIONY
Włodzimierz Stawicki
nr upr. 14068
ul. Tkacka 15
98-220 Zduńska Wola, tel. 23-68-25

USŁUGI GEODEZYJNE
Włodzimierz Stawicki
98-220 Zduńska Wola, ul. Tkacka 15
tel. 0 603 81 21 95, 823 68 25
NIP 829-107-59-31, REGON 730223393

Szkic lokalizacji skala 1: 10000

Starosta Wieluński
Ośrodek Dokumentacji Geodezyjnej i Kartograficznej
W obszarze zaznaczonym linią ... dokonano aktualizacji treści mapy zasadniczej. Dokumenty z postaru uzupełniającego, do zakładu państwowego
w dniu ... 10 CZE 2013 ... i zgodność sprawdzono
pod nr. ... 1806 - 1449/2013
Niniejsza mapa może służyć do celów projektowych. Projektowane obiekty budowlane wymagającego pozwolenia na budowę podlegają wytyczeniu i inwentaryzacji powykonawczej, przez jednostki uprawnione do wykonywania prac geodezyjnych.
WIELUŃ ... 10 CZE 2013 ...

Zuzanna Stawicka
Robert Pilarczyk
KIEROWNIK
Ośrodka Dokumentacji Geodezyjnej i Kartograficznej w Wieluniu

STAROSTA WIELUŃSKI
ZESPÓŁ UZGODNIENIA DOKUMENTACJI PROJEKTOWEJ
98-300 WIELUŃ, ul. ASTRUGA 1, TEL./FAX 43 843 39 15
Na podstawie art. 28 ust. 1 ustawy z dnia 17 maja 1989r. Prawo geodezyjne i kartograficzne (t.j. Dz.U. z 2010 r. Nr 193, poz. 1287) uzgadnia się projektowany sieć kanalizacji sanitarnej z przyłączami
Uzgodnienie obejmuje zakres uzgodnienia sieci uzbrojenia terenu
Uzgodnienie uzyskowanie sieci uzbrojenia terenu podlega wytyczeniu i geodezyjnej inwentaryzacji powykonawczej przez jednostkę uprawnione do wykonywania prac geodezyjnych. W razie niezgodności realizacji sieci uzbrojenia terenu z uzgodnionym projektem inwestor zobowiązany jest przedłożyć nowe z wnioskiem pomiarów powykonawczych właściwemu organowi administracji architektoniczno - budowlanej.
Uzgodnienie uzyskowania projektowanych sieci uzbrojenia terenu zachowuje ważność przez okres 3 lat od dnia wydania opinii w sprawie uzgadniania usytuowania projektowanych sieci uzbrojenia terenu.
Uzgodnienie traci ważność w przypadku, o którym mowa w art.13 rozporządzenia Ministra Rozwoju Regionalnego i Budownictwa z dnia 2 kwietnia 2001r.w sprawie geodezyjnej ewidencji sieci uzbrojenia terenu oraz zasadów uzgadniania dokumentacji projektowanej (Dz.U.Nr 30/2001)
Z up. Starosty
Waldemar Pachert
Przewodniczący
Zespołu Uzgadniania Dokumentacji Projektowej
Nr Opinii 40/2013
Wieluń dnia 22. 08. 2013

PRZEDSIĘBIORSTWO KOMUNALNE Sp. z o.o.
98-300 WIELUŃ, ul. Zamenhofa 17
tel. 043/843 15, 843 31 16, fax 843 42 17
Regon 730034235, NIP 832-000-35-82
Nr KRS 0000133507
Sąd Rejonowy dla Łodzi Śródmieścia
kapitał zakładowy: 12.647.000zł
NW-0147/2013
"Projekt sieci kan. sanit."
uzgodniono bez uwag"
Wieluń 19.09.2013
KIEROWNIK
Zakładu Wodociągów i Kanalizacji
mgr inż. Robert Pilarczyk

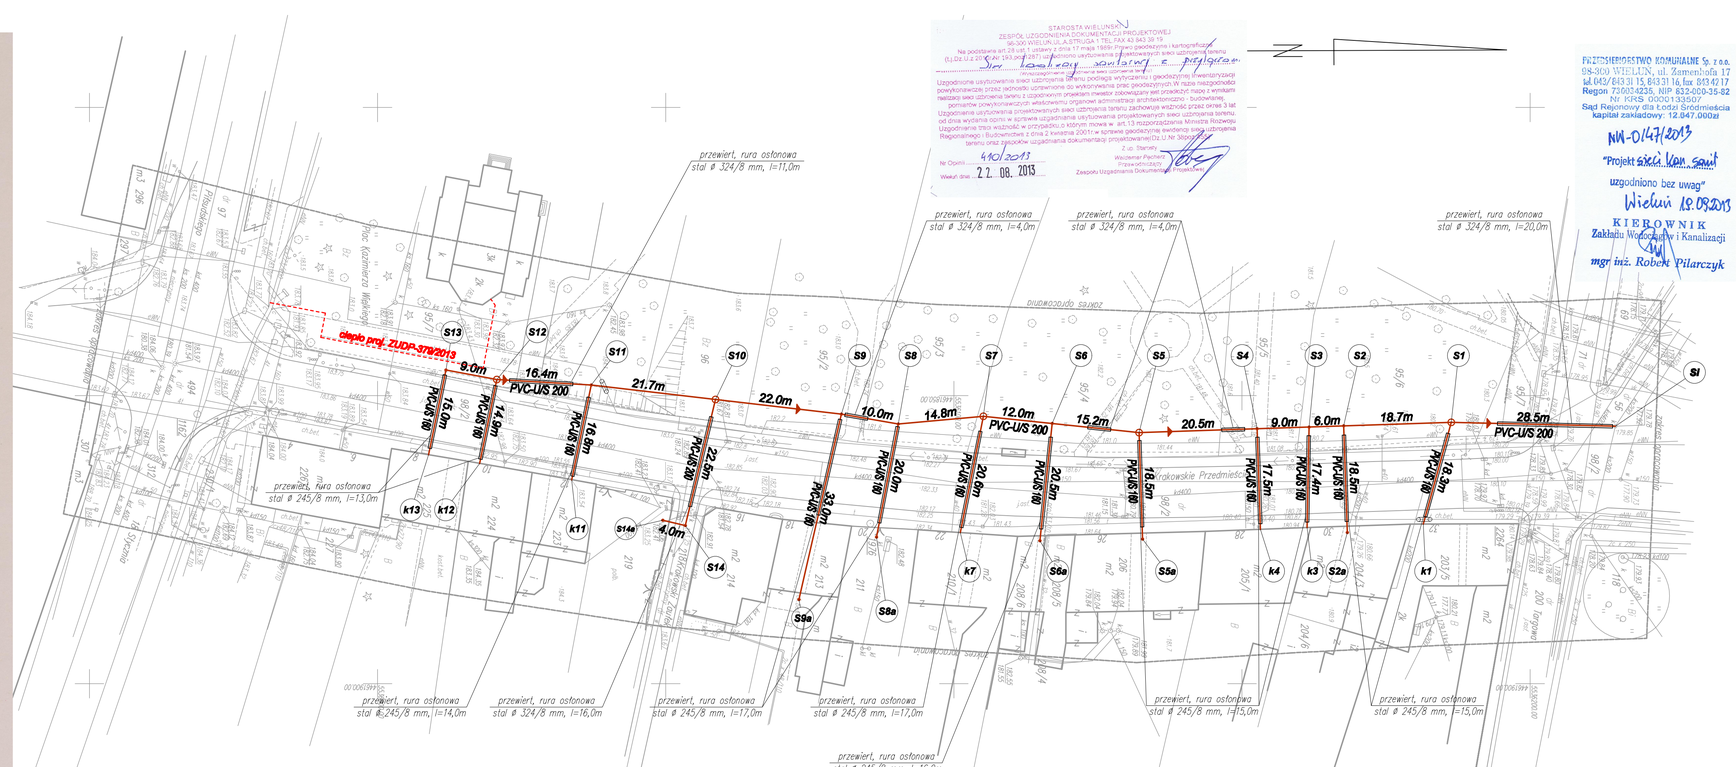

Stwierdzam zgodność mapy z oryginałem:

LEGENDA

- PROJ. KANAŁ SANITARNY
- k2 — PROJ. ODGAŁĘZIENIA BOCZNEGO KANAŁU ZAKOŃCZONE KORKIEM W GRANICY
- Sl — PROJ. PRZYŁĄCZA NA TERENIE POSESJI
- W1 — PROJ. STUDNIA REWIZYJNA Ø 1000 BET.
- S1 — PROJ. STUDNIA REWIZYJNA Ø 425 PVC
- PROJEKTOWANA DWUDZIELNA RURA OSŁONOWA TYPU AROT Ø 110, L=2,00 m

Zakład Projektowo-Wykonawczy "WIKAN"	
Jadwiga Gajderowicz	
98-220 Zduńska Wola ul. Getta Żydowskiego 21/21, tel. fax: 43 823 63 80, e-mail: wikan1@interia.pl	
Inwestor :	*Gmina Wieluń, Plac Kazimierza Wielkiego 1, 98-300 Wieluń*
Adres inwestycji :	*Wieluń, ul. Krakowskie Przedmieście, dz. Nr: 98/2, 95/7, 96, 95/2, 95/3, 95/4, 95/5, 95/6, 95/7, 71, 58, 219, 218 ,213, 211, 208/6, 206, 204/3*
Temat :	*Projekt budowy sieci kanalizacji sanitarnej z przyłączami do posesji w Wieluniu, ul. Krakowskie Przedmieście*
Rysunek :	*Projekt zagospodarowania terenu*

Projektował:	Data	Podpis	Skala
mgr inż. Jadwiga Gajderowicz upr. nr 337/62/87	06.2013 r.		1:500
Kreślił: Rafał Ochman	06.2013 r.		rys. nr 1