PROJEKT PLANU ZAGOSPODAROWANIA TERENU

UWAGA: nie wyklucza się istnienia w terenie innych przewodów, o których brak informacji wynika z zaszłości historycznych lub niedopełnienia przepisów zgłoszenia do inwentaryzacji (Ustawa Prawo Geodezyjne i Kartograficzne z 17.05.1989 t.j. Dz. U. z 2020r poz. 2052)

Projektowane obiekty budowlane	proj. w; proj. k

MAPA DO CELÓW PROJEKTOWYCH 1:500

Oznaczenie kancelaryjne zgłoszenia pracy geodezyjnej		GNO.6640.373.2021
Miejscowość		WIELUŃ
Numery działek ewidencyjnych		294/45–294/47
Obręb ewidencyjny	*Identyfikator*	101709.4.0007
	Nazwa	OBRĘB 7
Jednostka ewidencyjna	*Identyfikator*	101709.4
	Nazwa	Wieluń
Sekcja		6.150.25.20.3.4
Nazwa układu współrzędnych	*Prostokątnych płaskich*	2000/6
	Wysokości	Kronsztadt 60
Oznaczenie granic obszaru, który był przedmiotem aktualizacji		— — — —
Oznaczenie i informacje o służebnościach gruntowych mających wpływ na zagospodarowanie gruntów, zlokalizowanych w granicach projektowanej inwestycji		
Oznaczenie i symbol konturu użytku gruntowego, który nie jest ujawniony w bazie danych ewidencji gruntów i budynków		

Stan aktualny na dzień	08.04.2021
Data sporządzenia mapy	18.05.2021
Mapę sporządził	inż. Hubert Bator–Kmiecik
Numer księgi robót	114/2021
Kierownik roboty	mgr inż. Ireneusz Kruk

Firma:
GEO-POMIAR s.c.
98-300 Wieluń, ul. Kilińskiego 23
tel./fax 43 843 43 76
NIP 8322067758

GEODETA
inż. Hubert Bator–Kmiecik
GEODETA UPRAWNIONY
nr upr. 8921
mgr inż. Ireneusz Kruk

Szkic lokalizacji roboty Skala 1:25000

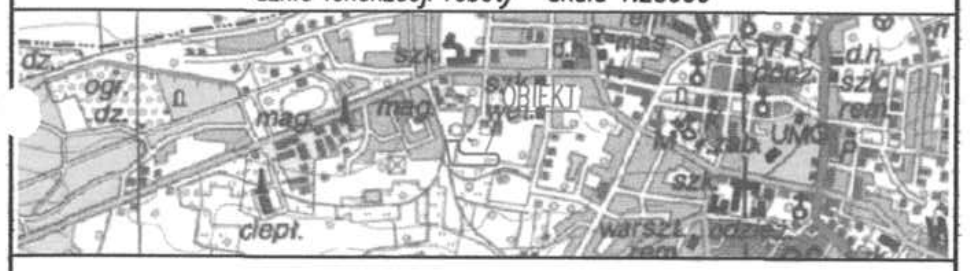

Poświadcza się, że niniejszy dokument został opracowany w wyniku prac, których rezultaty zawiera operat techniczny wpisany do ewidencji materiałów państwowego zasobu geodezyjnego i kartograficznego

Nazwa organu prowadzącego państwowy zasób geodezyjny i kartograficzny	STAROSTA WIELUŃSKI
Identyfikator ewidencyjny operatu technicznego	P.1017. 2021.1008
Data przyjęcia operatu technicznego do zasobu	10. CZE. 2021
Imię, nazwisko i podpis osoby reprezentującej organ	Z up. Starosty Robert Walczak KIEROWNIK Powiatowego Ośrodka Dokumentacji Geodezyjnej i Kartograficznej w Wieluniu

LEGENDA:

- granice działek, nr ewid. działek
- proj. trasa linii kablowej oświetleniowej typu YAKY 4x25 mm²
- proj. słupy wirobetonowe typu EOC-10,5/2,5 z oprawami typu BGP~~282~~ 307 LED 84-4S/740 II DM12 48/605 50W "PHILIPS"- 5 szt

ZA ZGODNOŚĆ Z ORYGINAŁEM KAPY

PROJ. LINIA KABLOWA OŚWIETLENIA DROGOWEGO TYPU YAKY 4x25 mm² l=168/208m

STAROSTWO POWIATOWE w WIELUNIU
Załącznik Nr 1 do zgłoszenia robót budowlanych
z dnia 05.11.2021 Nr WA.6743.559.2021

STAROSTA WIELUŃSKI
Dokumentacja nr: GNO. 6630. 115 /2021
Była przedmiotem narady koordynacyjnej przeprowadzonej w siedzibie Ośrodka Dokumentacji Geodezyjnej i Kartograficznej w Wieluniu przy ul.A.Struga 1
w dniu.. 07. 10. 2021
w formie: ~~zebrania zainteresowanych podmiotów~~ za pomocą środków komunikacji elektronicznej
Wieluń dn. 07. 10. 2021
Z up. Starosty
Robert Walczak
Kierownik Powiatowego Ośrodka Dokumentacji Geodezyjnej i Kartograficznej w Wieluniu

ZA ZGODNOŚĆ Z ORYGINAŁEM MAPY
inż. JAN KACZMAREK upr. z § 2 ust. 1 pkt 1 § 5 ust. 1, § 7, § 13 ust. 1 pkt 4 lit. d, w zakresie instalacji elektrycznych Nr ewid. upr. 481/84

Uwaga: w miejscu skrzyżowania trasy linii kablowej oświetl. z gazociągiem należy wykonać ręczne wykopy kontrolne

Ochrona od porażeń 0,4 kV-Układ TN-C

UKŁAD 2000

	WSPÓŁRZĘDNE GEODEZYJNE X	Y		WSPÓŁRZĘDNE GEODEZYJNE X	Y
1. istn. słup	5676157,79	6539024,79	11. proj. kabel	5676154,42	6538913,82
2. proj. kabel	5676158,19	6539021,50	12. proj. słup nr3	5676154,76	6538913,57
3. proj. kabel	5676156,06	6539017,47	13. proj. kabel	5676154,50	6538913,21
4. proj. kabel	5676161,59	6538990,06	14. proj. kabel	5676155,99	6538900,85
5. proj. słup nr1	5676162,09	6538989,74	15. proj. kabel	5676165,15	6538891,57
6. proj. kabel	5676160,12	6538984,84	16. proj. słup nr4	5676165,59	6538891,79
7. proj. kabel	5676153,05	6538951,67	17. proj. kabel	5676165,48	6538891,47
8. proj. słup nr2	5676154,04	6538950,84	18. proj. kabel	5676166,09	6538890,86
9. proj. kabel	5676153,77	6538950,39	19. proj. kabel	5676190,03	6538890,88
10. proj. kabel	5676153,69	6538920,07	20. proj. słup nr5	5676190,29	6538891,19

inż. JAN KACZMAREK upr. z § 2 ust. 1 pkt 1 § 5 ust. 1, § 7, § 13 ust. 1 pkt 4 lit. d, w zakresie instalacji elektrycznych Nr ewid. upr. 481/84

PRACOWNIA PROJEKTÓW ELEKTRYCZNYCH – INŻ. JAN KACZMAREK
98-300 WIELUŃ – OS. WYSZYŃSKIEGO 5/8

Nazwa obiektu: Przebudowa odcinka drogi gminnej w zakresie budowy linii kablowej oświetlenia drogowego obiektu kat. XXVI od istn. oświetleniowej linii kablowej zlokalizowanej przy ulicy Olchowej w Wieluniu, gm. Wieluń

Adres inwestycji: działki nr ewid. 294/32, 294/47, 294/46, 294/45- obr. 7, jed. ewid. Wieluń – miasto

Inwestor: Gmina Wieluń – 98-300 Wieluń, pl. K. Wielkiego 1

Przedmiot rysunku: Trasa odcinka linii kablowej oświetlenia drogowego – stan projektowany

Data: 09. 2021

Skala: 1:500

nr rys. 1

Projektant: inż. Jan Kaczmarek
uprawn. nr 481/84 UAN-8386/91/84

inż. JAN KACZMAREK upr. z § 2 ust. 1 pkt 1 § 5 ust. 1, § 7, § 13 ust. 1 pkt 4 lit. d, w zakresie instalacji elektrycznych Nr ewid. upr. 481/84